

- ΤΕΛΕΙΩΜΑΤΑ ΤΟΙΧΩΝ
- T.01

ΕΠΙΧΡΕΜΑ
- T.02

ΤΑΠΗΝΩΔΟΤΟ ΕΜΦΑΝΕΣ ΣΚΥΡΩΣΜΑ ΜΕ ΧΡΩΜΑ
- T.03

ΕΜΦΑΝΕΣ ΣΚΥΡΩΣΜΑ ΔΕΥΤΕΡΕΥΟΝΤΑ ΧΩΡΟΥ
- T.04

ΕΠΙΜΕΛΗΜΕΝΟ ΕΜΦΑΝΕΣ ΣΚΥΡΩΣΜΑ
- T.05

ΤΙΜΕΝΤΟΚΟΝΙΑ MICROCONCRETE ΙΝΤΟΝΑΚΙΝΟ ΜΕ ΑΔΙΑΒΡΑΧΟΠΟΙΗΤΙΚΟ ΒΕΡΝΙΚΙ
- T.05A

ΤΙΜΕΝΤΟΚΟΝΙΑ MICROCONCRETE ΙΝΤΟΝΑΚΙΝΟ
- T.05B

ΤΙΜΕΝΤΟΚΟΝΙΑ ΜΕ ΕΝΣΩΜΑΤΩΜΕΝΟ ΕΡΓΟ ΤΕΧΝΗΣ ΑΠΟ ΚΥΚΛΙΚΟ ΨΗΦΙΔΙΟΤΟ
- T.06C

ΒΕΤΟΝ CIRE RAL 3004 ΜΕ ΧΡΥΣΗ ΜΕΤΑΛΛΙΚΗ ΒΑΦΗ
- T.06

ΘΕΡΜΟΠΡΟΣΩΧΗ
- T.07

AQUABRIGHT

- ΕΠΕΝΔΥΣΕΙΣ ΤΟΙΧΩΝ
- T.10

ΜΑΡΜΑΡΟ ΑΕΓΕΑΝ BLUE
- T.11

ΑΡΜΟΛΟΓΗΜΕΝΗ ΠΕΤΡΑ
- T.12

ΜΑΡΜΑΡΟ ΑΓΙΑ ΜΑΡΙΝΑ
- T.13

ΞΥΛΟ
- T.14

ΚΕΡΑΜΙΚΟ ΠΛΑΚΙΔΙΟ
- T.15

ΨΗΦΙΔΙΟΤΟ ΠΛΑΚΙΔΙΟΥ Tarquit white 3030
- T.16

ΨΗΦΙΔΙΟΤΟ TRAVERTINO
- T.17

ΨΗΦΙΔΙΟΤΟ ΟΝΥΧ ΜΕ CLASSIC ROYAL (LITHOS)
- T.18

ΗΧΟΑΠΟΡΡΟΦΗΤΙΚΑ ΠΑΝΕΛΑ ΜΕ ΥΦΑΣΜΑ
- T.19

ΜΑΡΜΑΡΟ NESTOS

- ΤΕΛΙΚΕΣ ΕΠΙΦΑΝΕΙΕΣ ΔΑΠΕΔΩΝ
- F.01

ΞΥΛΙΝΟ ΔΑΠΕΔΟ ΔΡΥΣ ΔΕΥΣΗ ΑΜΕΡΙΚΗΣ ΦΑΡΦΥΡΕΝΟ 6mm Ø6x14x10, 18mm ΛΑΔΙΚΕΡ 2 ΣΥΣΤΑΤΙΚΩΝ, ΠΑΛΑΙΟΜΕΝΟ
- F.01B

ΞΥΛΙΝΟ ΔΑΠΕΔΟ ΔΡΥΣ ΔΕΥΣΗ ΑΜΕΡΙΚΗΣ ΦΑΡΦΥΡΕΝΟ 6mm Ø6x14x10, 18mm ΛΑΔΙΚΕΡ 2 ΣΥΣΤΑΤΙΚΩΝ, ΦΥΣΙΚΗ ΑΠΟΧΡΩΣΗ
- F.01C

ΞΥΛΙΝΟ ΔΑΠΕΔΟ ΔΡΥΣ ΕΥΡΩΠΗΣ ΡΟΥΣΤΙΚ 6mm Ø6x14x10, 18mm, ΛΑΔΙΚΕΡ 2 ΣΥΣΤΑΤΙΚΩΝ, ΦΥΣΙΚΗ ΑΠΟΧΡΩΣΗ
- F.02

SINAI PEARL
- F.03

TRAVERTINE NOCCE
- F.04

ΟΛΟΜΑΖΑ ΠΛΑΚΙΔΙΑ
- F.05

ΜΑΡΜΑΡΟ SHINAI PERL
- F.06

ΜΑΡΜΑΡΟ ΔΙΟΝΥΣΟΥ
- F.07

ΠΑΤΗΤΗ ΤΙΜΕΝΤΟΚΟΝΙΑ MICROCONCRETE ECOLANIC
- F.07A

ΠΑΤΗΤΗ ΤΙΜΕΝΤΟΚΟΝΙΑ MICROCONCRETE ECOLANIC - ΜΕ ΑΔΙΑΒΡΑΧΟΠΟΙΗΤΙΚΟ ΒΕΡΝΙΚΙ
- F.08

ΒΙΟΜΗΧΑΝΙΚΟ ΔΑΠΕΔΟ ΜΕ ΕΠΙΣΕΛΜΙΚΗ ΒΑΦΗ
- F.09

ΒΙΟΜΗΧΑΝΙΚΟ ΔΑΠΕΔΟ ΜΕ ΕΠΙΣΕΛΜΙΚΗ ΡΗΤΙΝΗ ΓΙΑ ΧΩΡΟ ΣΤΑΘΕΥΣΗΣ
- F.10

ΞΥΛΟ DECK ΓΙΑ ΣΑΟΥΝΑ
- F.11

ΠΟΛΥΟΥΡΕΘΑΝΙΚΟ ΔΑΠΕΔΟ ΕΣΩΤΕΡΙΚΩΝ ΧΩΡΩΝ/ ΧΡΩΜΑ OXIDE RED
- F.12

LINOLEUM
- F.13

ΜΑΡΜΑΡΟ ΑΕΓΕΑΝ BLUE
- F.14

ΨΗΦΙΔΙΟΤΟ TRAVERTINE
- F.15

ΜΑΡΜΑΡΟ ΑΓΙΑ ΜΑΡΙΝΑ
- F.16

ΜΑΡΜΑΡΟ PIETRA ETRUSCA
- F.17

ΨΗΦΙΔΙΑ ΠΛΑΚΙΔΙΩΝ (BAGNO Υ BAGNO)
- F.18

ΒΟΤΣΑΛΟΤΟ TRANERTINO + ETRUSCO
- F.19

ΜΑΡΜΑΡΟ NESTOS
- F.20

ΚΥΒΟΥΒΟΣ

- Η.Μ. ΕΓΚΑΤΑΣΤΑΣΕΙΣ
- S

ΣΤΕΡΕΟ

ΣΤΑΘΜΟΣ ΠΥΡΟΣΒΕΣΤΙΚΩΝ ΕΡΓΑΛΕΙΩΝ & ΜΕΣΩΝ
- Π.Φ.

ΠΥΡΟΣΒΕΣΤΙΚΗ ΦΟΛΙΑ
- Π

ΗΛΕΚΤΡΙΚΟΣ ΠΙΝΑΚΑΣ

- ΚΩΔΙΚΟΠΟΙΗΣΗ ΓΥΦΟΣΑΝΙΔΑΣ
- W7

W5

W3

W

s

w

f

c
- W7 = cw 75

W5 = cw 50

W3 = cw 35

W = cw 117




- ΤΙΜΕΝΤΟΣΑΝΙΔΑ: c = σπινί

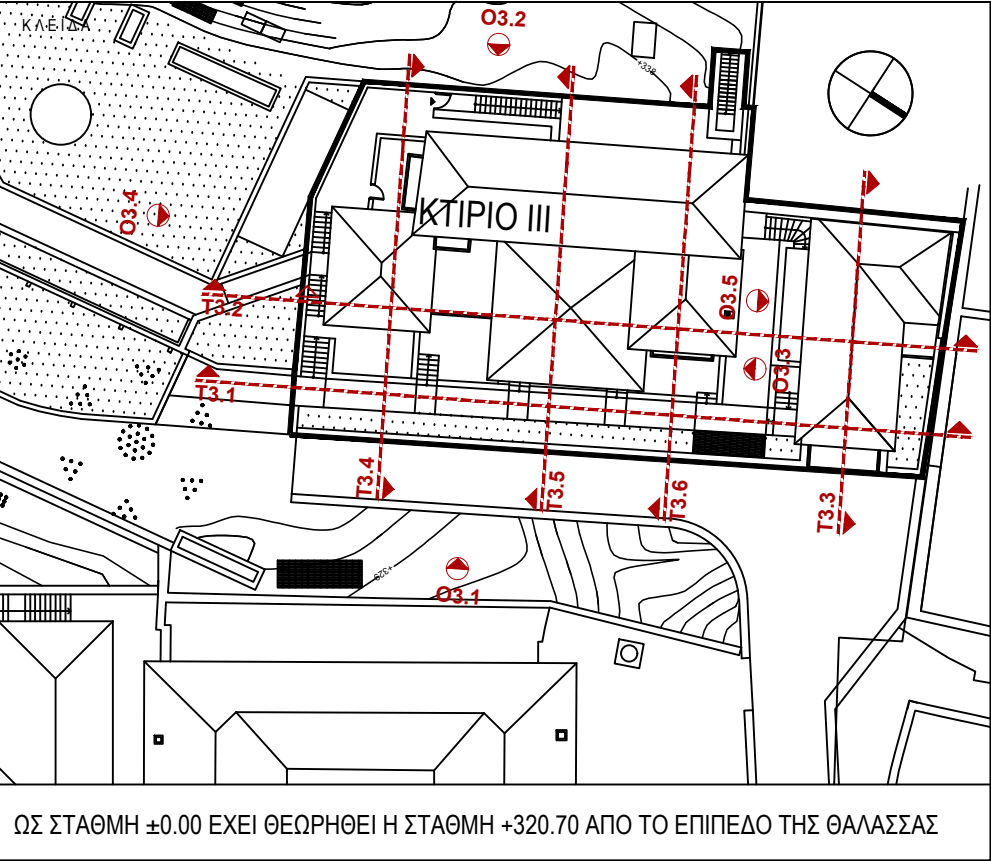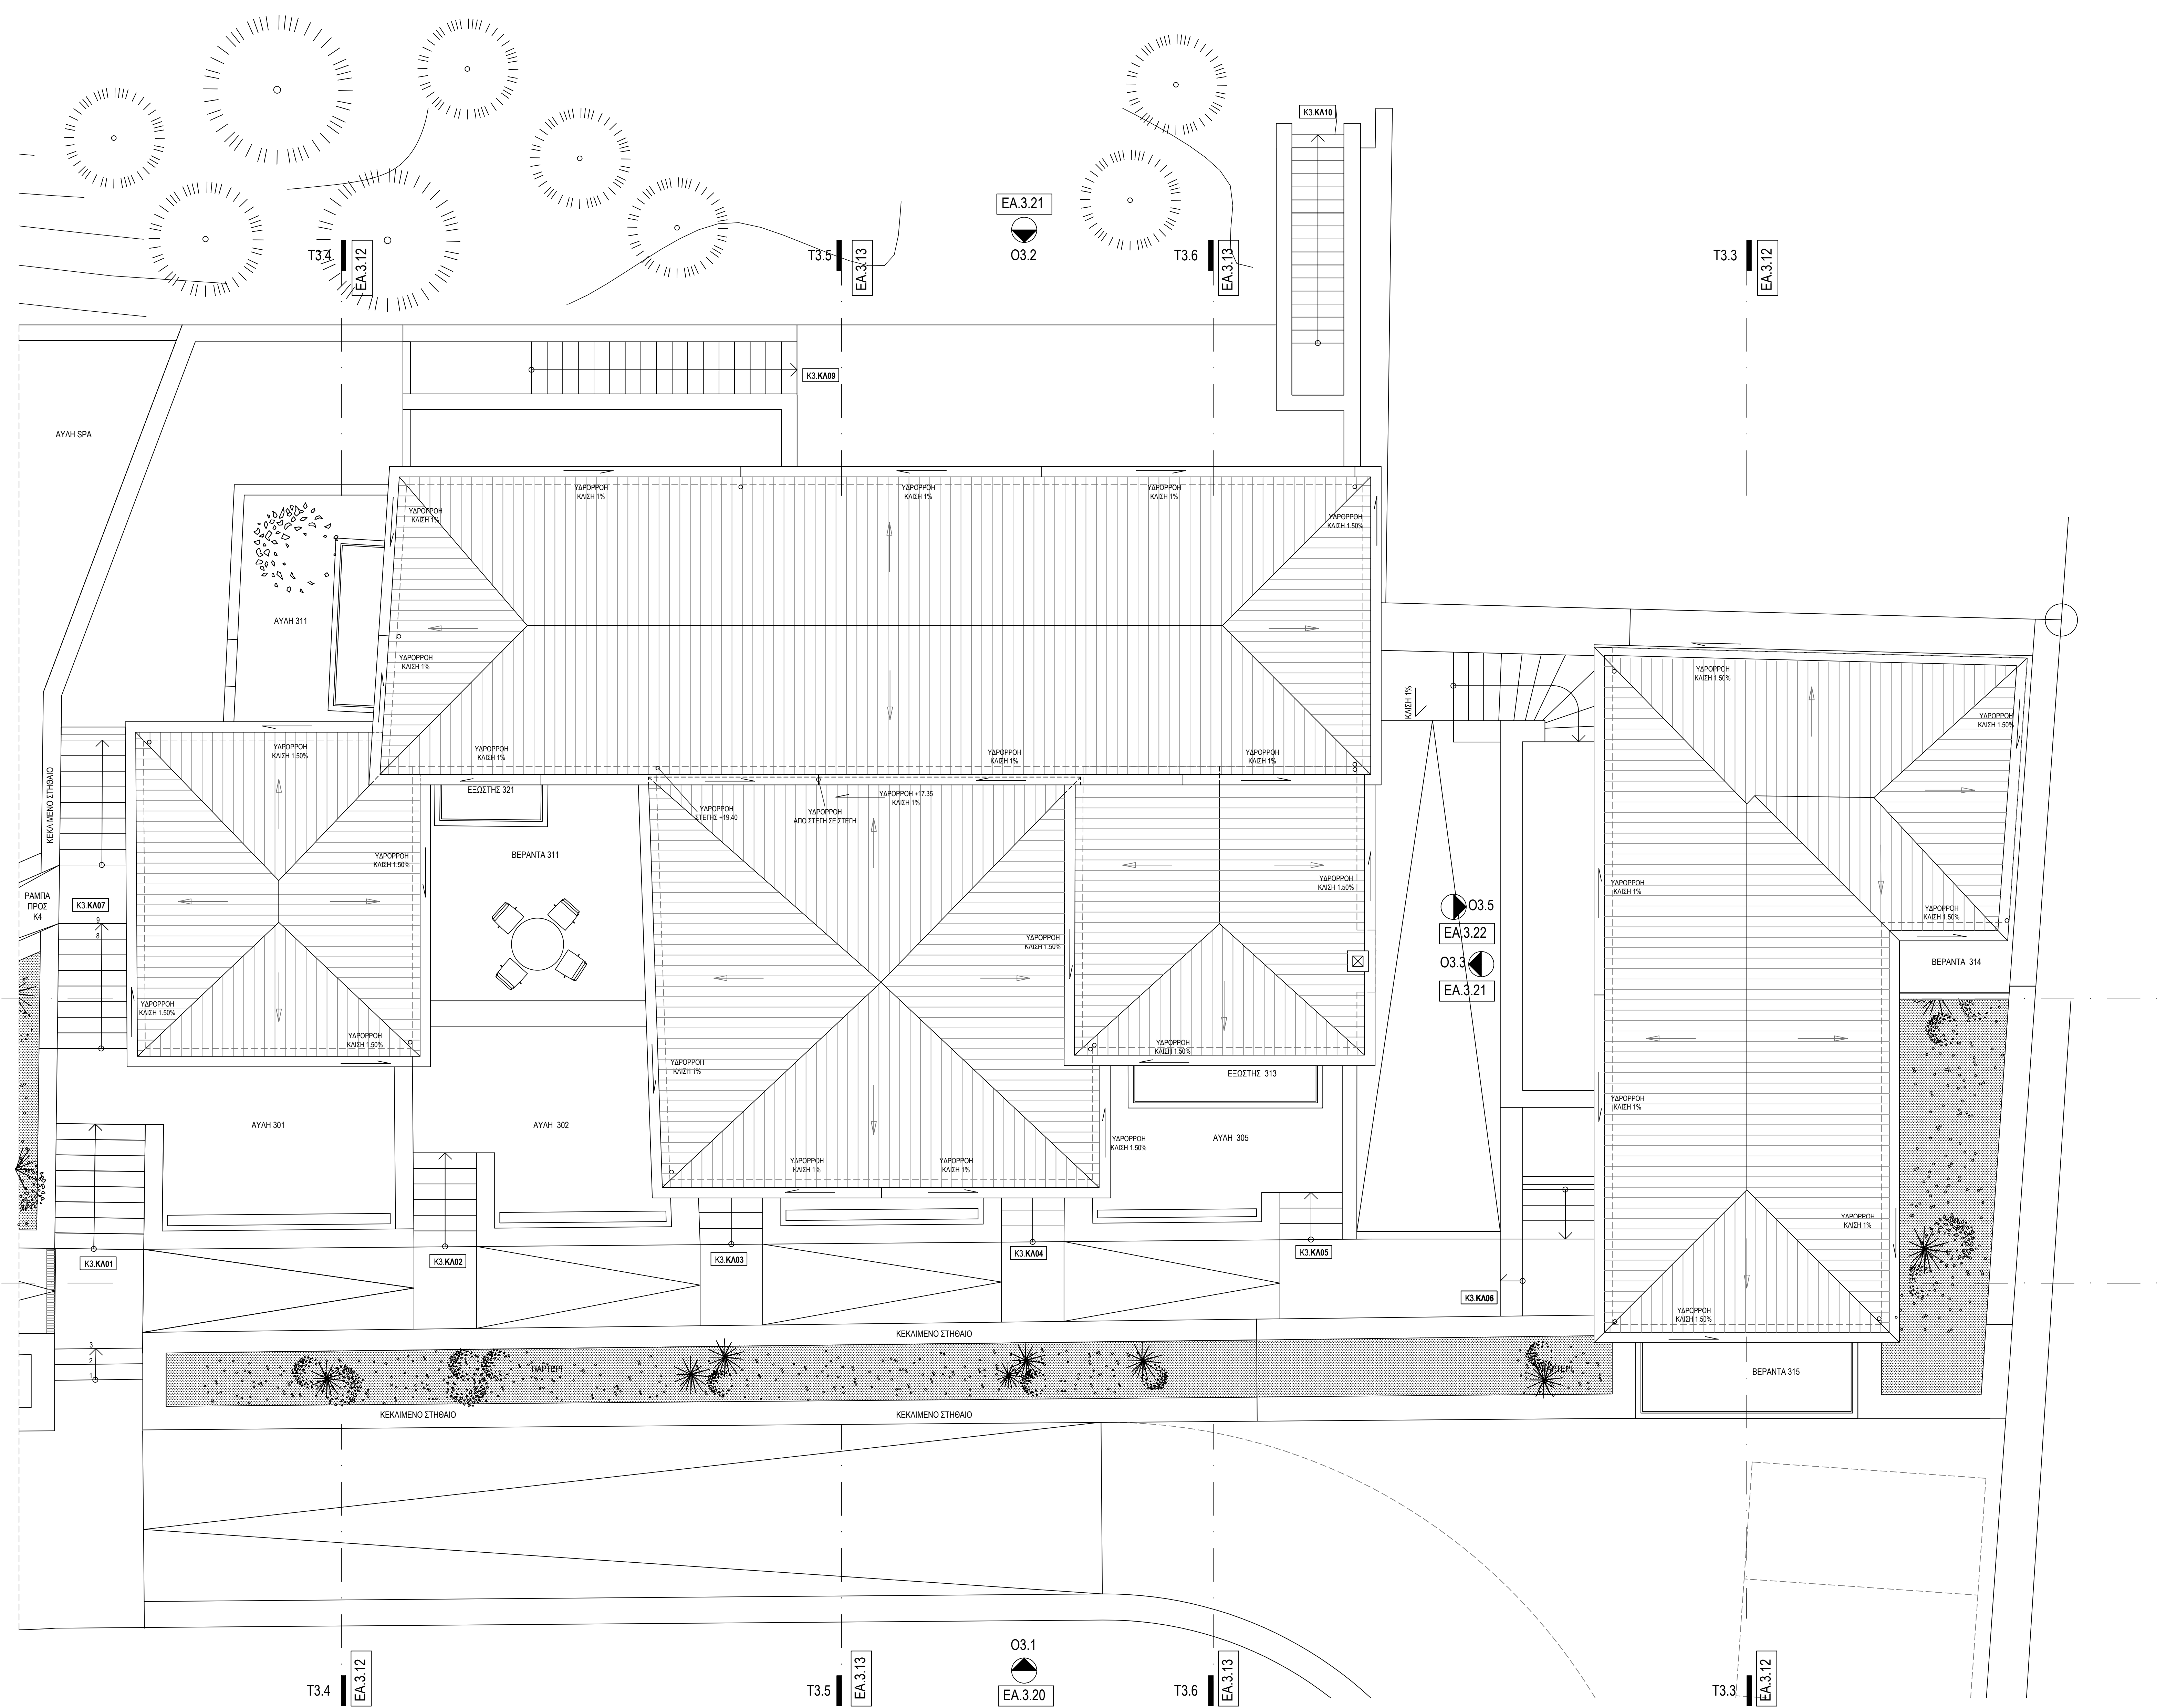

ΕΥ.

REVISION 03 MARCE 2017
ΥΠΟΚΡΙΣΕΙΣ

ΥΠΟΜΝΗΜΑ ΥΛΙΚΩΝ
ΤΟΙΧΟΣ ΑΒΙΒΩΣΤΗΜΕ
ΕΝΣΩΜΕΝΟ ΣΚΥΡΩΣΜΑ
ΠΛΗΚΩΣΩΜΗ ΠΑΙΡΩΣΕΙΣ
ΦΥΤΕΥΣΗ
ΣΥΜΒΟΛΙΣΜΟΙ ΣΤΑΘΜΗΣ ΔΑΠΕΔΟΥ
ΣΥΜΒΟΛΙΣΜΟΙ ΚΟΥΦΩΜΑΤΩΝ
ΤΙΤΛΟΣ ΕΡΓΟΥ
ΑΝΑΓΓΕΛΗ ΤΕΧΝΟΛΟΓΙΑΣ ΜΟΝΑΔΑΣ
ΕΒΑΛΩΜΑΤΩΝ ΤΟΥΤΑΜΟΥ ΣΤΟ ΜΕΤΡΑ
ΒΕΣΗ ΕΡΓΟΥ
ΜΥΤΤΡΑΖ ΝΟΜΟΥ ΑΚΟΝΙΑΣ
ΕΡΓΟΔΟΤΗΣ
ΕΥΟΚΟΣ Α.Ε.
ΑΡΧΙΤΕΚΤΟΝΙΚΗ ΜΕΛΕΤΗ
Ναταλίο Εφορμαγλου
ΑΡΧΙΤΕΚΤΟΝΙΚΗ ΜΕΛΕΤΗ
doca ARCHITECTURE
STATION MELETH
PMA Engineering -
ΠΛΑΜΑΤΑΣ & ΣΥΝΕΡΓΟΙ Ε.Ε.
ΜΕΛΕΤΗ ΗΜ ΕΡΓΑΤΑΖΕΩΝ
INSTA Σύμβουλος Μηχανικοί Ε.Π.Ε.
ΦΑΒΗ ΕΡΓΟΥ
ΜΕΛΕΤΗ ΕΦΑΡΜΟΓΗΣ
ΑΡΧΙΤΕΚΤΟΝΙΚΗ ΜΕΛΕΤΗ
ΣΤΑΤΙΚΗ ΜΕΛΕΤΗ
ΗΛΕΚΤΡΟΜΗΧΑΝΟΛΟΓΙΚΗ ΜΕΛΕΤΗ
AS BUILT
ΕΘΝΟΚΑΤ
ΜΑΪΟΣ 2019
INFORMATION SERVICE 2019
REVISION 01 OKTOBER 2016
REVISION 02 OKTOBER 2016
REVISION 03 MARCE 2017
ΚΥΒΑΝΑ
1:50
ΤΙΤΛΟΣ ΕΡΓΟΥ
ΚΤΙΡΙΟ 3
ΚΑΤΟΨΗ ΣΤΕΓΩΝ
ΑΡΧΙΤΕΚΤΟΝΙΚΗ ΜΕΛΕΤΗ
ΕΘΝΟΚΑΤ

ΤΕΛΕΙΩΜΑΤΑ ΤΟΙΧΩΝ

- T.01 ΕΠΙΧΡΙΣΜΑ
- T.02 ΤΑΠΗΛΛΑΔΟΤΟ ΕΜΦΑΝΕΣ ΣΚΥΡΩΜΑ ΜΕ ΧΡΩΜΑ
- T.03 ΕΜΦΑΝΕΣ ΣΚΥΡΩΜΑ ΔΕΥΤΕΡΕΥΟΝΤΑ ΧΩΡΟΥ
- T.04 ΕΠΙΜΕΛΗΜΕΝΟ ΕΜΦΑΝΕΣ ΣΚΥΡΩΜΑ
- T.05 ΤΣΙΜΕΝΤΟΚΟΝΙΑ MICROCONCRETE ΙΝΤΟΝΑΚΙΟ ΜΕ ΑΔΙΑΒΡΟΧΟΠΟΙΗΤΟ ΒΕΡΝΙΚΙ
- T.06A ΤΣΙΜΕΝΤΟΚΟΝΙΑ MICROCONCRETE ΙΝΤΟΝΑΚΙΟ
- T.06B ΤΣΙΜΕΝΤΟΚΟΝΙΑ ΜΕ ΕΝΔΟΜΑΤΩΜΕΝΟ ΕΡΓΟ ΤΕΧΝΗΣ ΑΠΟ ΚΥΚΛΙΚΟ ΨΗΦΙΔΙΟΤΟ
- T.06C ΒΕΤΟΝ CIRE RAL 3004 ΜΕ ΧΡΥΣΗ ΜΕΤΑΛΛΙΚΗ ΒΑΦΗ
- T.06 ΘΕΡΜΟΠΡΟΣΩΓΗ
- T.07 AQUABRIGHT

ΕΠΙΕΛΑΥΣΕΙΣ ΤΟΙΧΩΝ

- T.10 ΜΑΡΜΑΡΟ AEGEAN BLUE
- T.11 ΑΡΜΟΛΟΓΗΜΕΝΗ ΠΕΤΡΑ
- T.12 ΜΑΡΜΑΡΟ ΑΓΙΑ ΜΑΡΙΝΑ
- T.13 ΞΥΛΟ
- T.14 ΚΕΡΑΜΙΚΟ ΠΛΑΚΙΔΙΟ
- T.15 ΨΗΦΙΔΙΟΤΟ ΠΛΑΚΙΔΙΟΥ Tarsqut white 3030
- T.16 ΨΗΦΙΔΙΟΤΟ TRAVERTINO
- T.17 ΨΗΦΙΔΙΟΤΟ ONYX ΜΕ CLASSIC ROYAL (LITHOS)
- T.18 ΗΧΟΑΠΟΡΡΟΦΗΤΙΚΑ ΠΑΝΕΛΑ ΜΕ ΥΦΑΣΜΑ
- T.19 ΜΑΡΜΑΡΟ NESTOS

ΤΕΛΕΙΩΣΕΙΣ ΕΠΙΦΑΝΕΙΕΣ ΔΙΑΠΕΔΩΝ

- F.01 ΞΥΛΙΝΟ ΔΙΑΠΕΔΟ ΔΡΥΣ ΛΕΥΚΗ ΑΜΕΡΙΚΗΣ ΦΑΡΔΥΒΕΝΟ 6mm ΔΡΕΦΑΙΜΟ, 18mm ΛΑΔΙΚΕΡ 2 ΣΥΣΤΑΤΙΚΩΝ ΠΛΑΚΩΜΕΝΟ
- F.02 ΞΥΛΙΝΟ ΔΙΑΠΕΔΟ ΔΡΥΣ ΛΕΥΚΗ ΑΜΕΡΙΚΗΣ ΦΑΡΔΥΒΕΝΟ 6mm ΔΡΕΦΑΙΜΟ, 18mm ΛΑΔΙΚΕΡ 2 ΣΥΣΤΑΤΙΚΩΝ ΦΥΣΙΚΗ ΑΠΟΧΡΩΣΗ
- F.03C ΞΥΛΙΝΟ ΔΙΑΠΕΔΟ ΔΡΥΣ ΕΥΡΩΠΗΚΗ ΡΟΥΣΤΙΚ 6mm ΔΡΕΦΑΙΜΟ, 18mm ΛΑΔΙΚΕΡ 2 ΣΥΣΤΑΤΙΚΩΝ ΦΥΣΙΚΗ ΑΠΟΧΡΩΣΗ
- F.02 SINAI PEARL
- F.03 TRAVERTINE NOOSE
- F.04 ΟΛΟΜΑΖΑ ΠΑΚΙΣΙΑ
- F.05 ΜΑΡΜΑΡΟ SHINAI PERL
- F.06 ΜΑΡΜΑΡΟ ΔΙΟΝΥΣΟΥ
- F.07 ΠΛΗΤΗΤΗ ΤΣΙΜΕΝΤΟΚΟΝΙΑ MICROCONCRETE ECOLANIC
- F.07B ΠΛΗΤΗΤΗ ΤΣΙΜΕΝΤΟΚΟΝΙΑ MICROCONCRETE ECOLANIC - ΜΕ ΑΔΙΑΒΡΑΧΟΠΟΙΗΤΟ ΒΕΡΝΙΚΙ
- F.08 ΒΙΟΜΗΧΑΝΙΚΟ ΔΙΑΠΕΔΟ ΜΕ ΕΠΙΣΤΕΛΩΣΗ ΒΑΦΗΣ
- F.09 ΒΙΟΜΗΧΑΝΙΚΟ ΔΙΑΠΕΔΟ ΜΕ ΕΠΙΣΤΕΛΩΣΗ ΡΗΤΙΝΗΣ ΓΙΑ ΧΩΡΟ ΣΤΑΘΜΕΥΣΗΣ
- F.10 ΞΥΛΟ DECK ΓΙΑ ΣΑΟΥΝΑ
- F.11 ΠΟΛΥΟΥΡΕΘΑΝΙΚΟ ΔΙΑΠΕΔΟ ΕΙΣΟΔΕΡΙΚΩΝ ΧΩΡΩΝ ΧΡΩΜΑ OXIDE RED
- F.12 LINOLEUM
- F.13 ΜΑΡΜΑΡΟ AEGEAN BLUE
- F.14 ΨΗΦΙΔΙΟΤΟ TRAVERTINE
- F.15 ΜΑΡΜΑΡΟ ΑΓΙΑ ΜΑΡΙΝΑ
- F.16 ΜΑΡΜΑΡΟ PIETRA ETTRUSCA
- F.17 ΨΗΦΙΔΙΑ ΠΛΑΚΙΔΙΩΝ (BAGNO Y BAGNO)
- F.18 ΒΟΤΣΛΑΔΟΤΟ TRANVERTINO + ETTRUSCO
- F.19 ΜΑΡΜΑΡΟ NESTOS
- F.20 ΚΥΒΟΥΒΟΣ

H.M. ΕΓΚΑΤΑΣΤΑΣΕΙΣ

- ΣΕΠΕ ΣΤΑΘΜΟΣ ΠΥΡΟΣΒΕΣΤΙΚΩΝ ΕΡΓΑΛΕΙΩΝ & ΜΕΣΩΝ
- Π.Φ. ΠΥΡΟΣΒΕΣΤΙΚΗ ΦΟΛΙΑ
- ΗΛΕΚΤΡΙΚΟΣ ΠΙΝΑΚΑΣ

ΚΟΔΙΚΟΠΟΙΗΣΗ ΓΥΦΩΣΑΝΙΔΑΣ

ΟΜΑΔΕΣ ΓΥΦΩΣΑΝΙΔΑΣ


πρώτο πλάνο
κάτω πλάνο

ΣΚΕΛΕΤΟΣ:

W7 = cw 75
W5 = cw 50
W3 = cw 35
W = κομμήτη

s = σπλή
w = άνδριον
f = προφύλλη


ΤΣΙΜΕΝΤΟΣΑΝΙΔΑ: c = σπλή

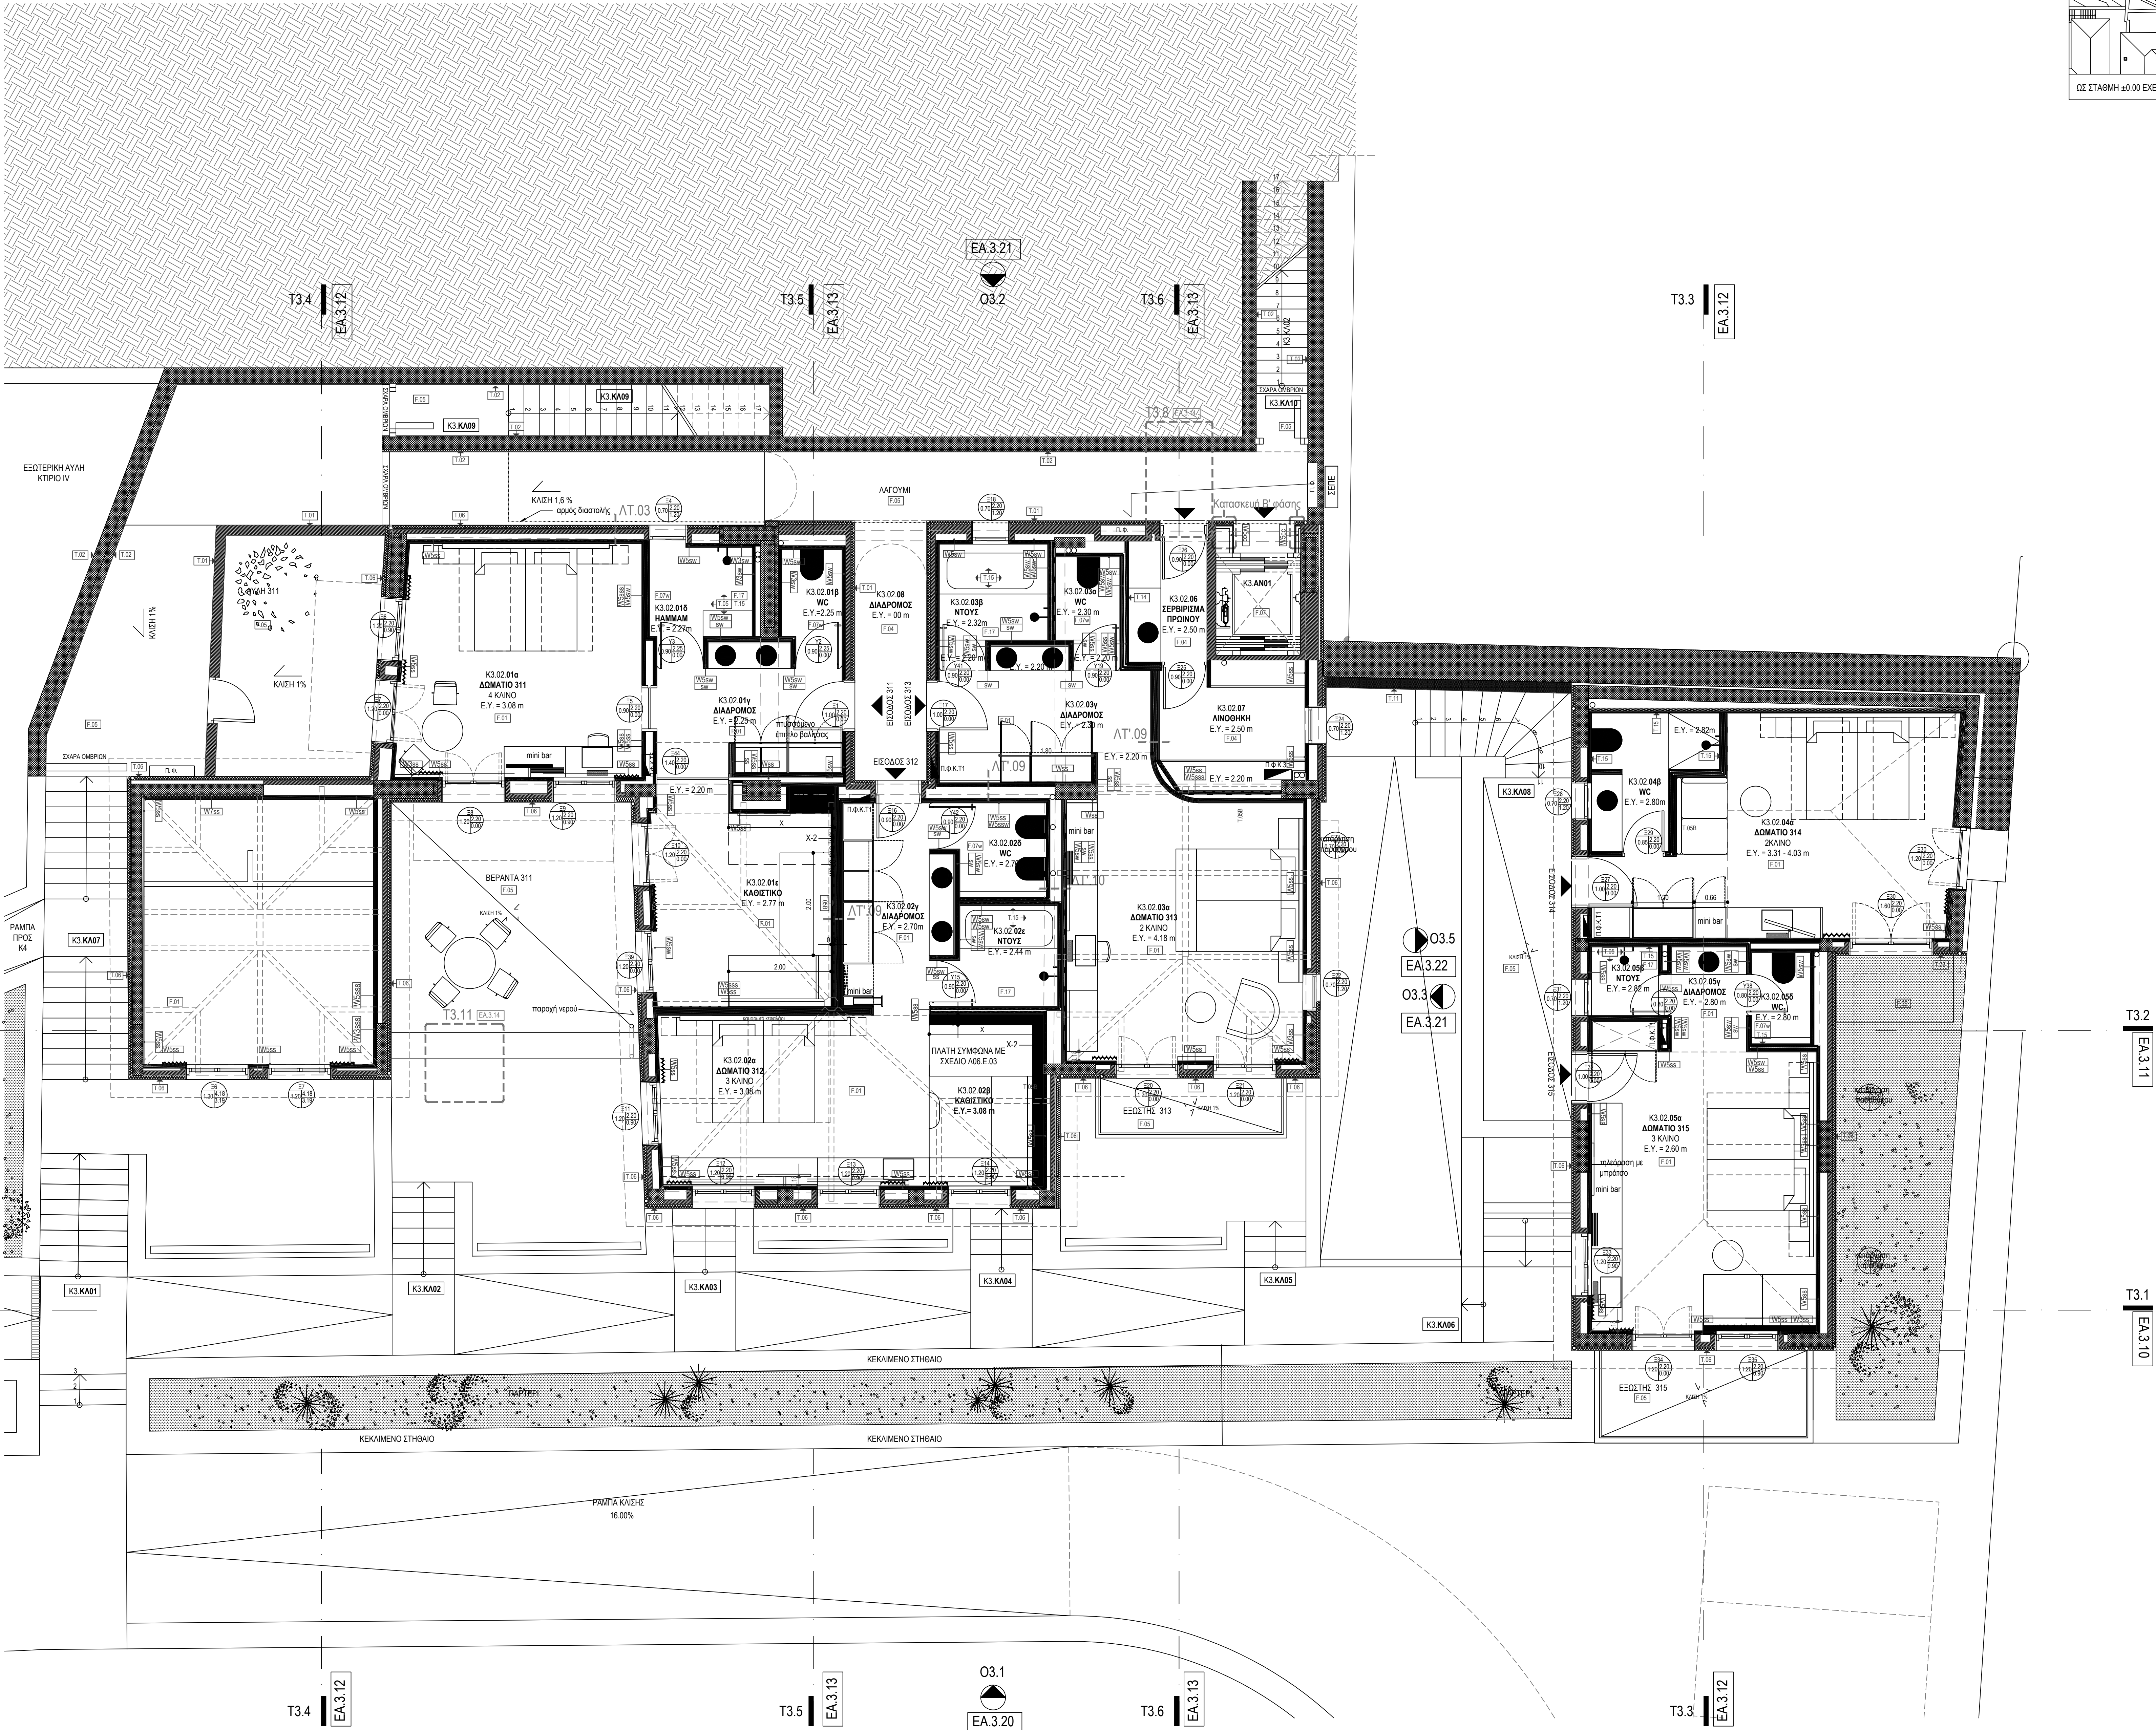

ΕΠΙΛΕΞΕΙΣ ΤΟΙΧΩΝ

T.10	ΜΑΡΜΑΡΟ ΑΕΓΕΑΝ BLUE
T.11	ΑΡΜΟΛΟΓΗΜΕΝΗ ΠΕΤΡΑ
T.12	ΜΑΡΜΑΡΟ ΑΓΙΑ ΜΑΡΙΝΑ
T.13	ΞΥΛΟ
T.14	ΚΕΡΑΜΙΚΟ ΠΛΑΚΙΔΙΟ
T.15	ΧΡΗΜΑΤΙΔΟ ΠΛΑΚΙΔΙΟΥ Target white 3030
T.16	ΧΡΗΜΑΤΙΔΟ TRAVERTINO
T.17	ΧΡΗΜΑΤΙΔΟ ONLY ME CLASSIC RUTH (LYTHOS)
T.18	ΗΧΟΛΟΠΟΡΦΩΤΙΚΑ ΠΑΝΕΛΑ ΜΕ ΥΦΑΣΜΑ
T.19	ΜΑΡΜΑΡΟ NESTOS

F.01	ΣΥΝΩ ΔΕΛΤΑΔΕ ΔΡΥΣ ΛΕΥΚΗ ΑΜΕΡΙΚΗΣ ΦΑΡΥΣΙΝΟ 6mm ΔΕΛΤΑΙΜΟ, 18mm ΛΑΪΚΗΚΙ 2 ΣΥΣΤΑΤΙΚΟΝ, ΠΛΑΜΙΝΕΝΟ
F.01B	ΣΥΝΩ ΔΕΛΤΑΔΕ ΔΡΥΣ ΛΕΥΚΗ ΑΜΕΡΙΚΗΣ ΦΑΡΥΣΙΝΟ 6mm ΔΕΛΤΑΙΜΟ, 18mm ΛΑΪΚΗΚΙ 2 ΣΥΣΤΑΤΙΚΟΝ, ΦΥΣΙΚΗ ΑΠΟΡΟΦΗ
F.01C	ΣΥΝΩ ΔΕΛΤΑΔΕ ΔΡΥΣ ΕΥΡΩΠΗΣ ΡΟΥΣΙΚ 6mm ΔΕΛΤΑΙΜΟ, 18mm, ΛΑΪΚΗΚΙ 2 ΣΥΣΤΑΤΙΚΟΝ, ΦΥΣΙΚΗ ΑΠΟΡΟΦΗ
F.02	SINAI PEARL
F.03	TRAVERTINE NOCCE
F.04	ΟΛΙΜΑΞΑ ΠΛΑΚΙΔΑ
F.05	MARMARO SHIRAZ PEARL
F.06	MARMARO JONKOUY
F.07	ΠΑΤΗΤΗ ΤΕΜΕΝΤΟΚΟΝΙΑ MICROCONCRETE ECOLAN
F.07a	ΠΑΤΗΤΗ ΤΕΜΕΝΤΟΚΟΝΙΑ MICROCONCRETE ECOLAN - ΝΕ ΑΔΙΑΦΑΝΟΧΡΩΜΕΤΟ ΒΕΡΝΙΚΟ
F.08	ΒΟΜ-ΧΑΛΚΟ ΔΕΛΤΑΔΕ ΜΕ ΕΠΙΓΕΩΜΗΚΗ ΒΑΦΗ
F.09	ΒΟΜ-ΧΑΛΚΟ ΔΕΛΤΑΔΕ ΜΕ ΕΠΙΓΕΩΜΗΚΗ ΡΙΤΙΝΗ ΓΙΑ ΧΩΡΟ ΣΤΑΘΕΥΣΗΣ
F.10	ΣΥΛΟ DESK ΓΙΑ ΕΛΑΥΝΑ
F.11	ΠΟΛΥΠΡΩΧΩΜΟ ΔΕΛΤΑΔΕ ΕΣΩΤΕΡΙΚΩΝ ΧΩΡΩΝ ΧΡΩΜΑ OXIDE RED
F.12	LINOLEUM
F.13	MARMARO AEGEAN BLUE
F.14	ΧΡΗΔΑΤΟ TRAVERTINE
F.15	MARMARO ALTA MARINA
F.16	MARMARO PIETRA ETRUSCA
F.17	ΧΡΗΔΑΤΟ ΠΛΑΚΙΔΙΟΝ (BAGNO Y BAGNO)
F.18	ΒΟΤΑΝΙΣΤΟ TRAVERTINO - ETRUSCO
F.19	MARMARO NESTOS
F.20	ΚΥΒΩΘΟΣ

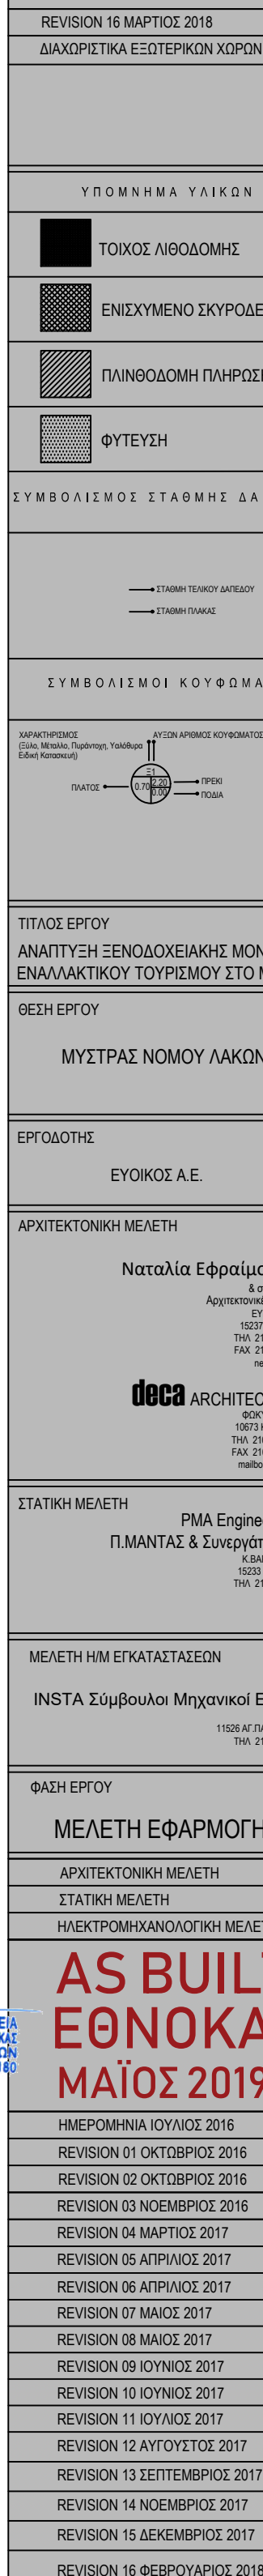[illegible]



ΕΘΝΟΚΑΤ Α.Ε.
ΑΝΩΝΥΜΗ ΤΕΧΝΙΚΗ & ΕΜΠΟΡΙΚΗ ΕΤΑΙΡΕΙΑ
ΚΑΤΑΣΤΑΣΗ 25 & ΕΛΛΗΝΙΚΗ 2 - 153 44 ΠΕΡΑΙΑ
ΑΔΜ. 998865458 ΔΟΥ: ΦΑΕ ΑΘΗΝΩΝ
ΤΗΛ. 210.6414550 Σ.Τ.Α. 1

AS BUILT
ΕΘΝΟΚΑΤ
ΜΑΪΟΣ 2019

1:50

ΤΙΤΛΟΣ ΣΧΕΔΙΟΥ

ΚΤΙΡΙΟ 3
ΚΑΤΟΨΗ
ΣΤΑΘΜΗΣ +6.56

EA.3.00

ΚΩΔΙΚΟΠΟΙΗΣΗ ΓΥΨΟΣΑΝΙΔΑΣ

πάνω πλευρά
κάτω πλευρά

σκαletός
πρώτη κυματοαντίδρα
δεύτερη κυματοαντίδρα
τρίτη κυματοαντίδρα

W5ssw
W5ff

ΣΚΕΛΕΤΟΣ

W3 = cw 35
W/ = κολλητήρι

s = απλή
w = ένθυγρη
f = πυράγωνα

ΣΙΜΕΝΤΟΣΑΝΙΔΑ: C = απλή